


綾瀬市_出来形フォーマットサンプル

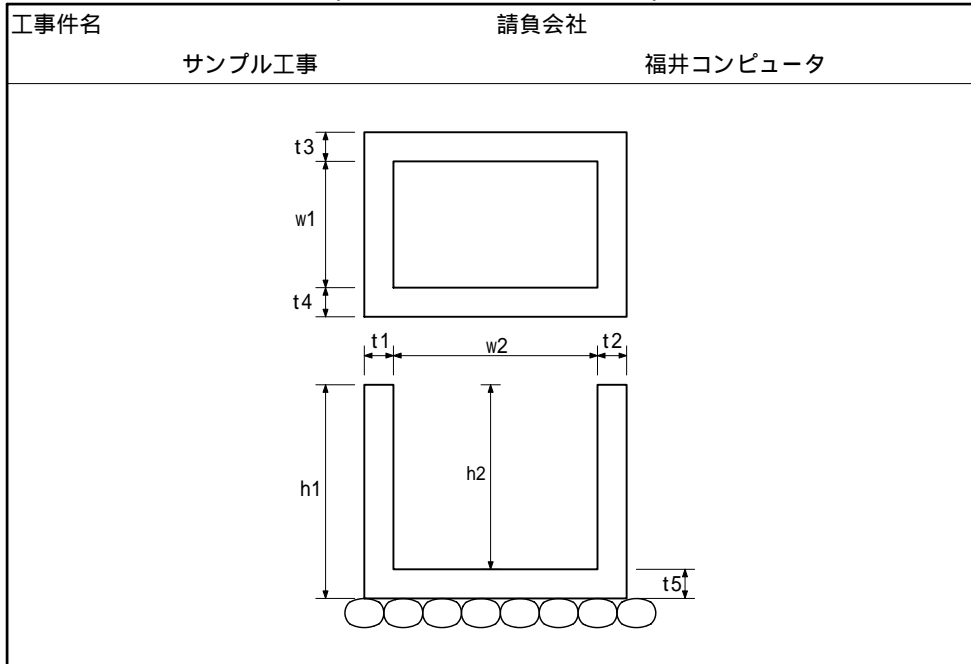

路線	スパン	項目	基準高	厚さ	厚さ	厚さ	厚さ	厚さ
No	M		mm	mm	mm	mm	mm	mm
No.1		設計値	10.010	0.150	0.150	0.150	0.150	0.200
		実測値	10.020	0.160	0.160	0.160	0.160	0.210
		差	+10	+10	+10	+10	+10	+10
No.2		設計値	10.020	0.150	0.150	0.150	0.150	0.200
		実測値	10.020	0.150	0.150	0.150	0.150	0.200
		差	0	0	0	0	0	0
No.3		設計値	10.030	0.150	0.150	0.150	0.150	0.200
		実測値	10.020	0.140	0.140	0.140	0.140	0.190
		差	-10	-10	-10	-10	-10	-10
小計		設計値						
		実測値						
		差						

No.4		設計値	10.040	0.150	0.150	0.150	0.150	0.200
		実測値	10.040	0.150	0.150	0.150	0.150	0.200
		差	0	0	0	0	0	0
No.5		設計値	10.050	0.150	0.150	0.150	0.150	0.200
		実測値	10.060	0.160	0.160	0.160	0.160	0.210
		差	+10	+10	+10	+10	+10	+10
No.6		設計値	10.060	0.150	0.150	0.150	0.150	0.200
		実測値	10.060	0.150	0.150	0.150	0.150	0.200
		差	0	0	0	0	0	0
No.7		設計値	10.070	0.150	0.150	0.150	0.150	0.200
		実測値	10.060	0.140	0.140	0.140	0.140	0.190
		差	-10	-10	-10	-10	-10	-10
No.8		設計値	10.080	0.150	0.150	0.150	0.150	0.200
		実測値	10.080	0.150	0.150	0.150	0.150	0.200
		差	0	0	0	0	0	0
No.9		設計値	10.090	0.150	0.150	0.150	0.150	0.200
		実測値	10.100	0.160	0.160	0.160	0.160	0.210
		差	+10	+10	+10	+10	+10	+10
No.10		設計値	10.100	0.150	0.150	0.150	0.150	0.200
		実測値	10.100	0.150	0.150	0.150	0.150	0.200
		差	0	0	0	0	0	0
No.11+1.0		設計値	10.110	0.150	0.150	0.150	0.150	0.200
		実測値	10.100	0.140	0.140	0.140	0.140	0.190
		差	-10	-10	-10	-10	-10	-10
合計		設計値	303.550	4.500	4.500	4.500	4.500	5.500
		実測値	303.540	4.490	4.490	4.490	4.490	5.490
		差	-10	-10	-10	-10	-10	-10