

福島県_出来形フォーマットサンプル

集水桝


管理図表

現場代理人 福井 太郎

㊞

測定者 福井 次郎

㊞

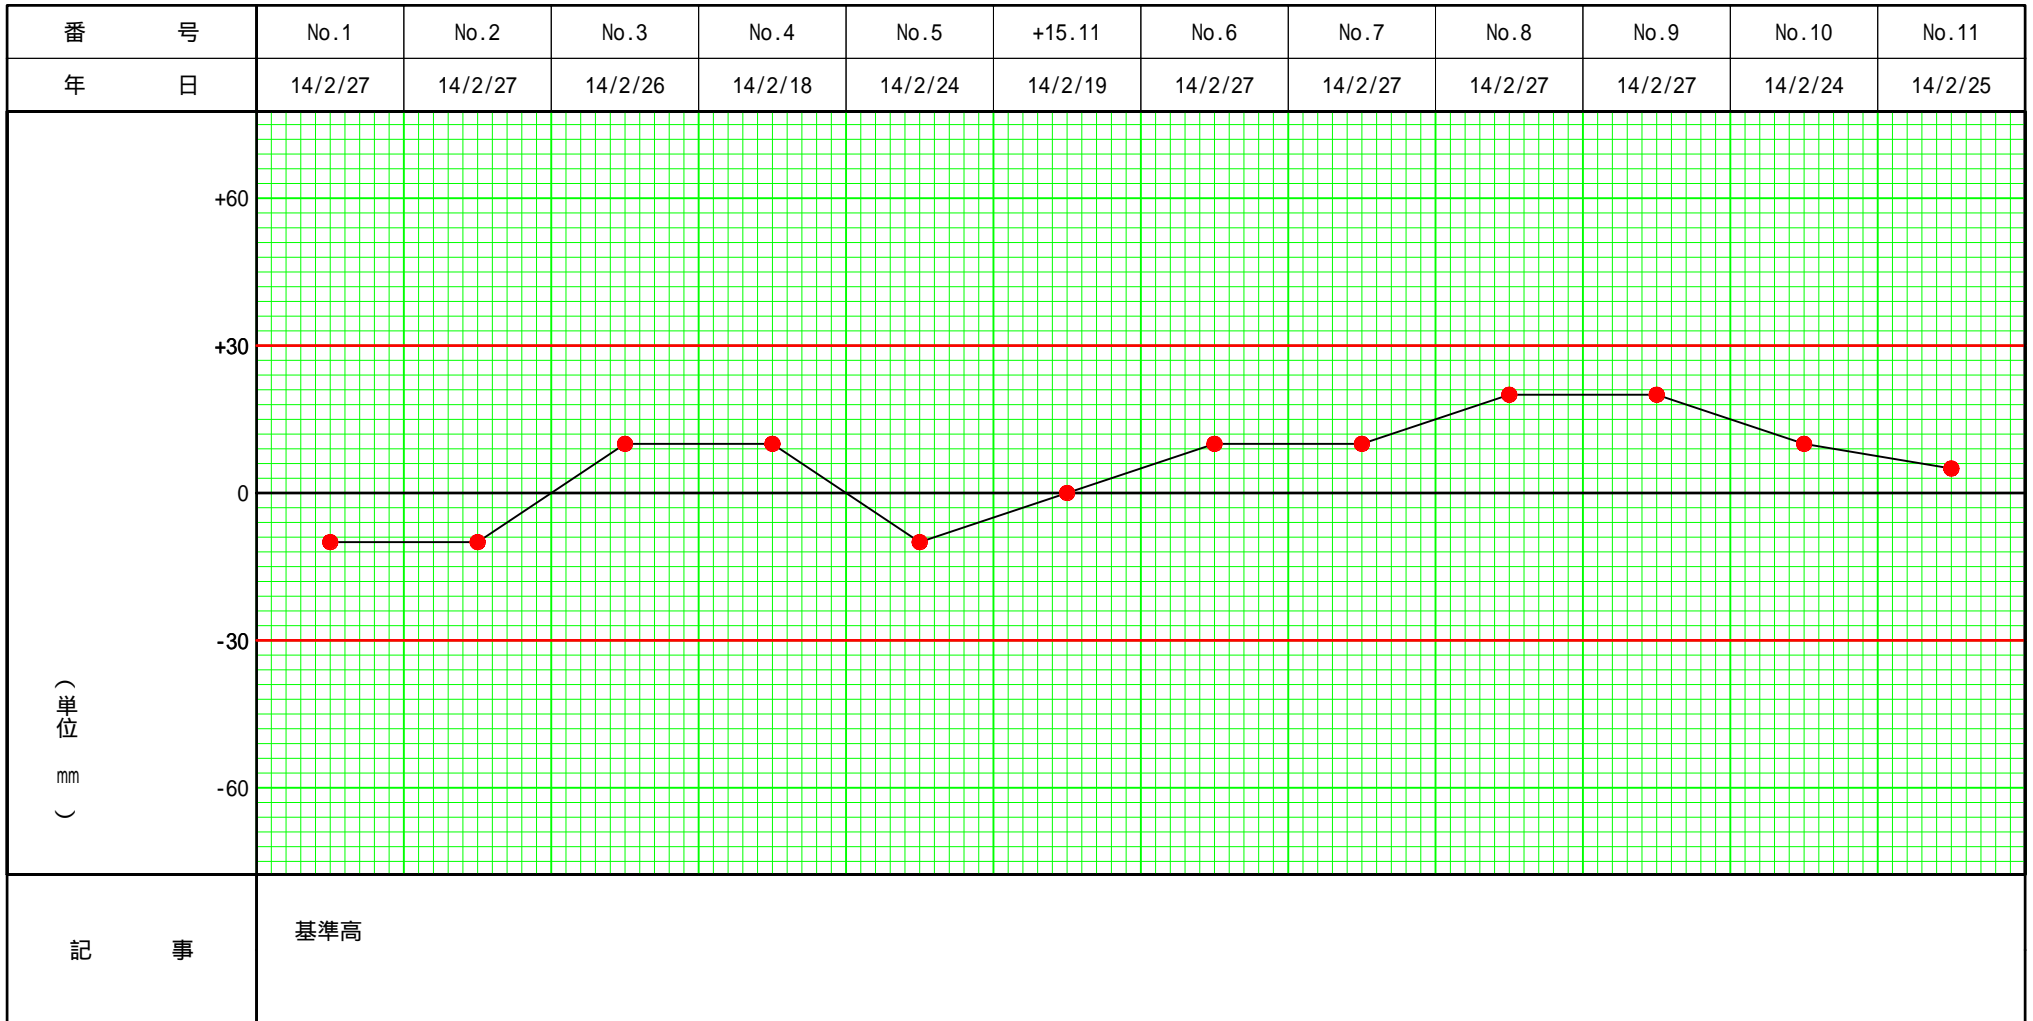

記 事

基準高

