


一宮市_出来形フォーマットサンプル

出来形管理測定結果

工 種 集水柵・マンホール工 集水柵

測定者 福井 太郎

出来形管理図

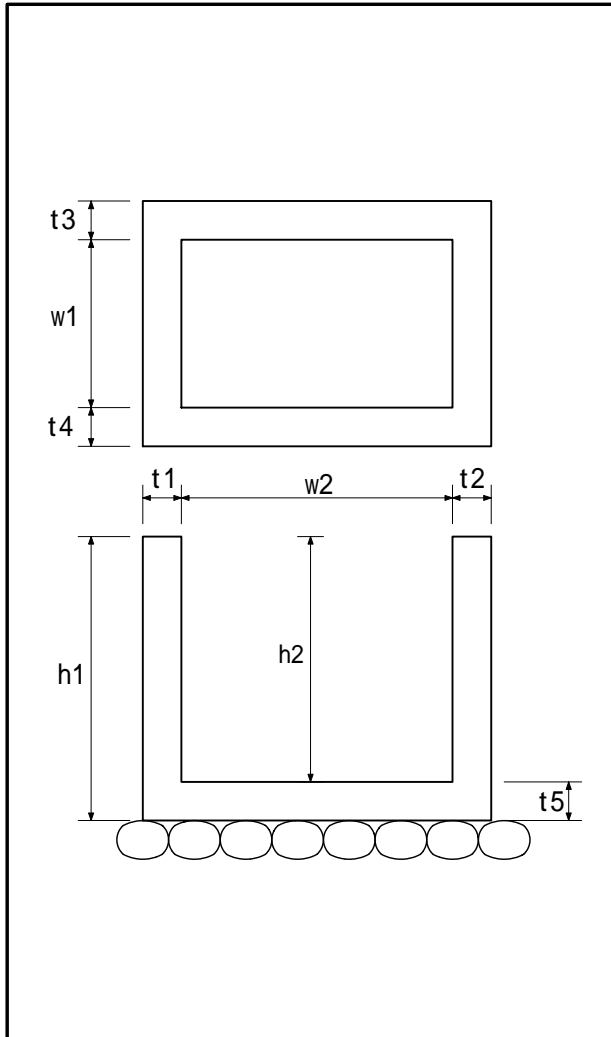

| 測定項目 | 測点 | 設計値 A | 実測値 B | 差 B - A | 規格値 (mm) | 備考 |
|----------|------|----------|----------|------------|-------------|---------|
| 基準高 | No.1 | 10.010 | 10.020 | +10 | ±30 | 備考01 |
| | No.2 | 10.020 | 10.020 | 0 | ±30 | 備考02 |
| | No.3 | 10.030 | 10.020 | -10 | ±30 | 備考03 |
| | No.4 | 10.040 | 10.040 | 0 | ±30 | 備考04 |
| 厚さ t1 | No.1 | 0.150 | 0.160 | +10 | -20 | bikou00 |
| | No.2 | 0.150 | 0.150 | 0 | -20 | bikou01 |
| | No.3 | 0.150 | 0.140 | -10 | -20 | bikou02 |
| | No.4 | 0.150 | 0.150 | 0 | -20 | bikou03 |
| 厚さ t2 | No.1 | 0.150 | 0.160 | +10 | -20 | びこう01 |
| | No.2 | 0.150 | 0.150 | 0 | -20 | びこう02 |
| | No.3 | 0.150 | 0.140 | -10 | -20 | びこう03 |
| | No.4 | 0.150 | 0.150 | 0 | -20 | びこう04 |
| 厚さ t3 | No.1 | 0.150 | 0.160 | +10 | -20 | びこう01 |
| | No.2 | 0.150 | 0.150 | 0 | -20 | びこう02 |
| | No.3 | 0.150 | 0.140 | -10 | -20 | びこう03 |
| | No.4 | 0.150 | 0.150 | 0 | -20 | びこう04 |
| 厚さ t4 | No.1 | 0.150 | 0.160 | +10 | -20 | |
| | No.2 | 0.150 | 0.150 | 0 | -20 | |
| | No.3 | 0.150 | 0.140 | -10 | -20 | |
| | No.4 | 0.150 | 0.150 | 0 | -20 | |

注) 単位は、原則としてmmとする。