

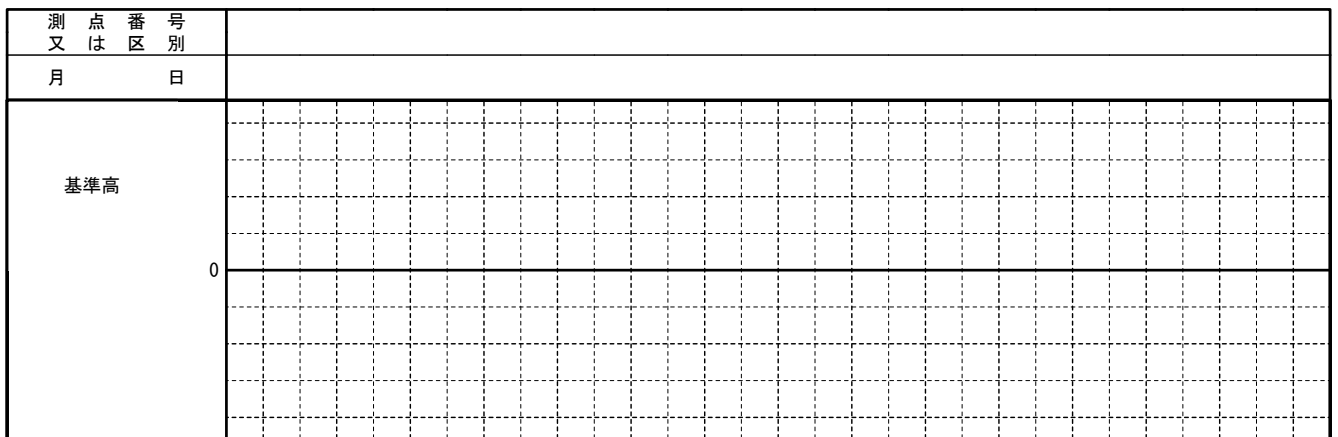
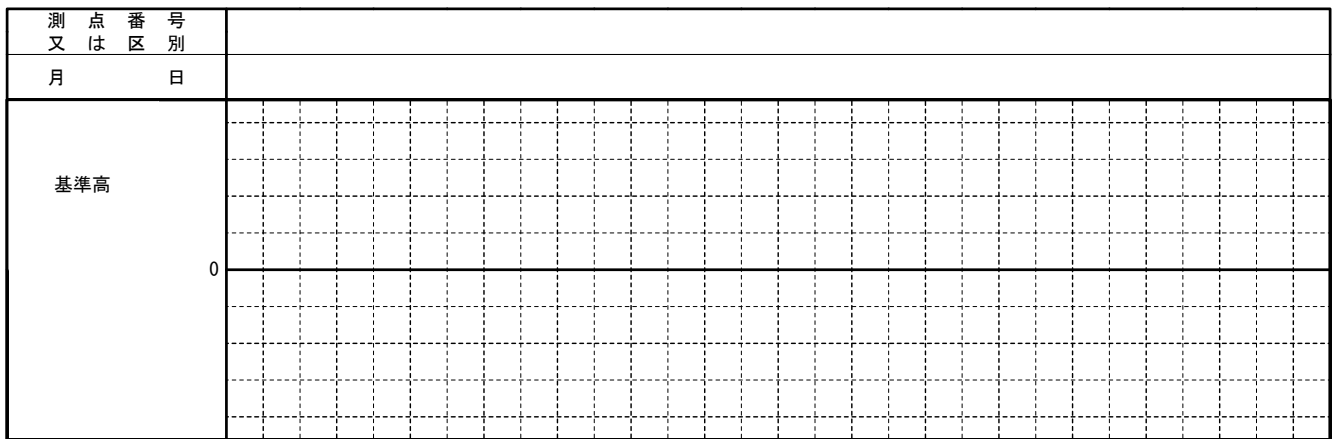


大分市_出来形フォーマットサンプル

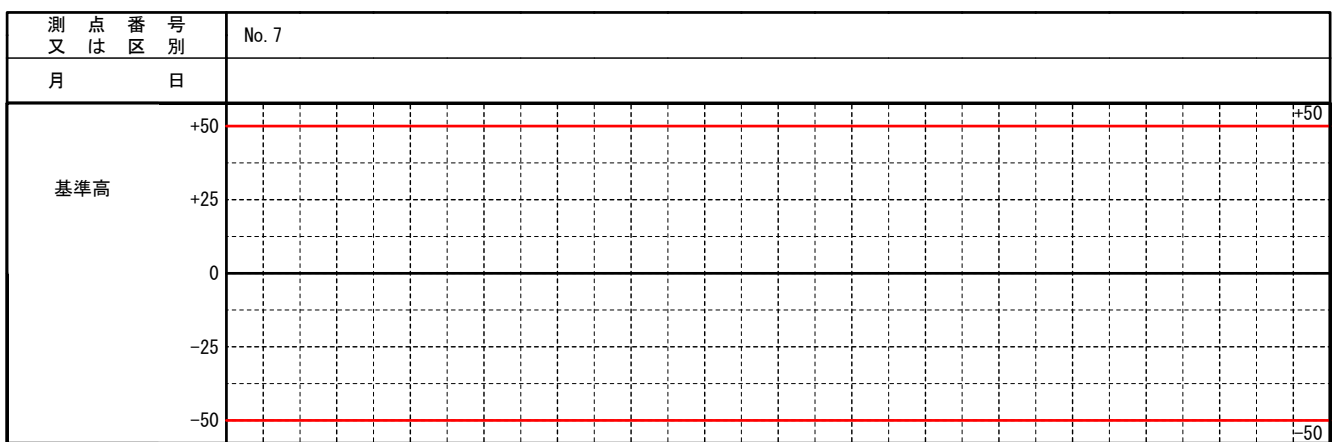

注

① 標題は側溝工基準高工程能力図、路盤工厚工程能力図等を記入する。	③ 月日欄は、当該測点を実施した月日を記入する。
② 番号は、あらかじめ測点を定め、起点から終点に向かった順序で記入する。	④ 目盛は適宜定め数値を記入する。
	⑤ 図表に許容範囲の線を朱書で記入する。

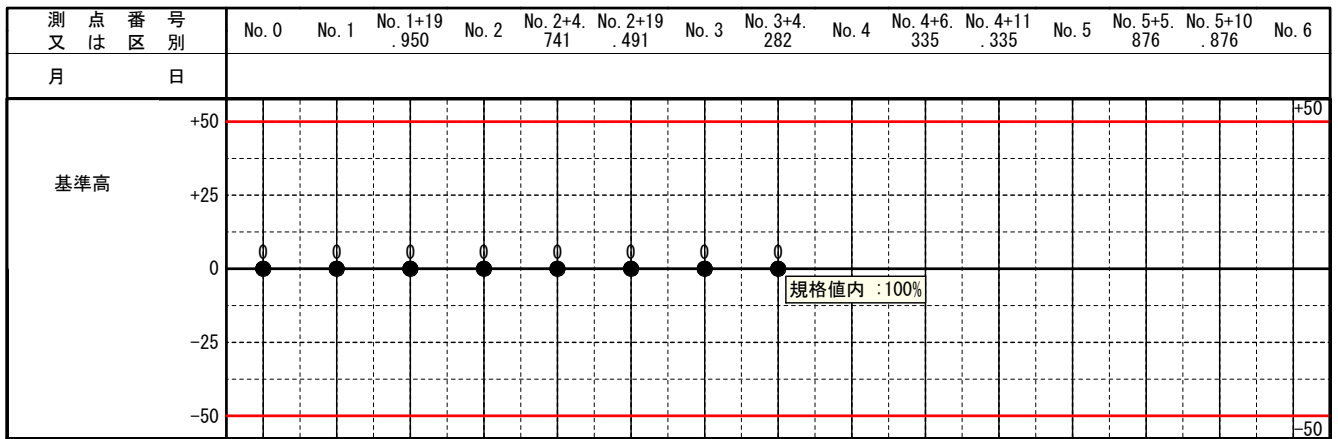