

千葉県\_出来形フォーマットサンプル

( 工 種 ) ( 特 性 )

集水桝


測 定 結 果 一 覧 表

測定者名 福井 太郎



測定月日	測定番号		実測値A	設計値B	差 C=A-B	規格値	自主 管理値	摘 要
10/30	No.1							
	基準高		10.020	10.010	+10	±30	±25	備考01
	厚さ	t1	0.160	0.150	+10	-20	-15	bikou00
	厚さ	t2	0.160	0.150	+10	-20	-15	びこう01
	厚さ	t3	0.160	0.150	+10	-20	-15	びこう01
	厚さ	t4	0.160	0.150	+10	-20	-15	
	厚さ	t5	0.210	0.200	+10	-20	-15	BIKOU01
	幅	w1	0.610	0.600	+10	-30	-25	備考01
	幅	w2	0.810	0.800	+10	-30	-25	備考01
	高さ	h1	1.010	1.000	+10	-30	-25	備考01
	高さ	h2	0.810	0.800	+10	-30	-25	備考01

略 図

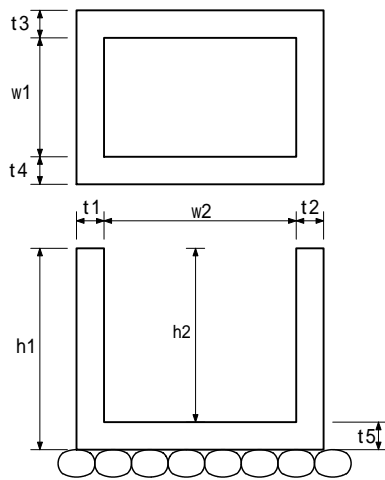

1. 記事