


**茨城県\_舗装出来形フォーマットサンプル**

# 出来形管理図


工事番号 1234

工事名 県道〇〇-△△線道路改良工事


工種 表層工

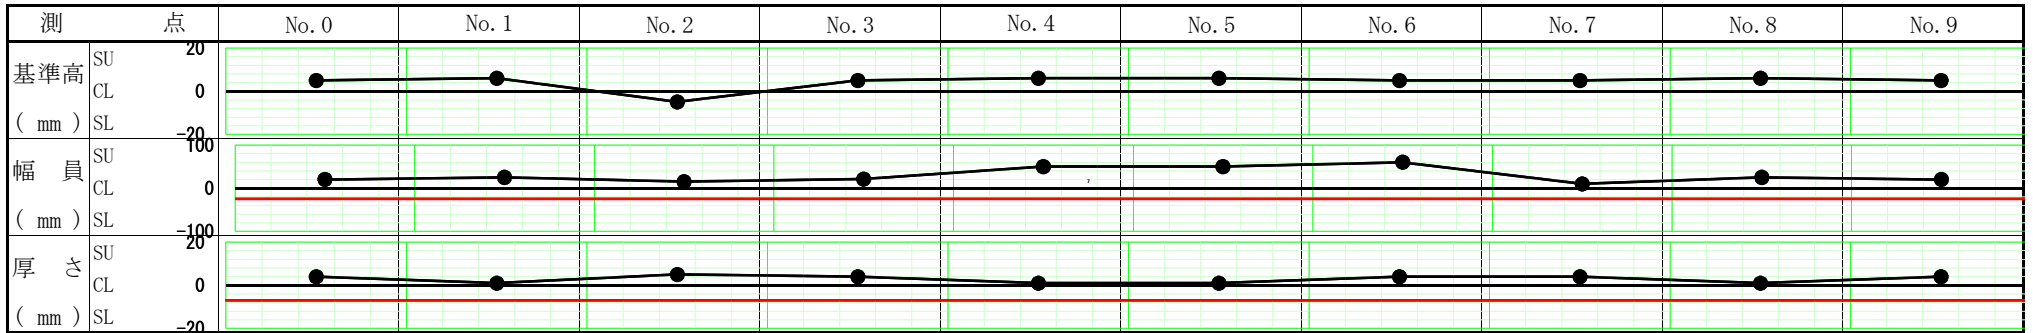

工種 基層工

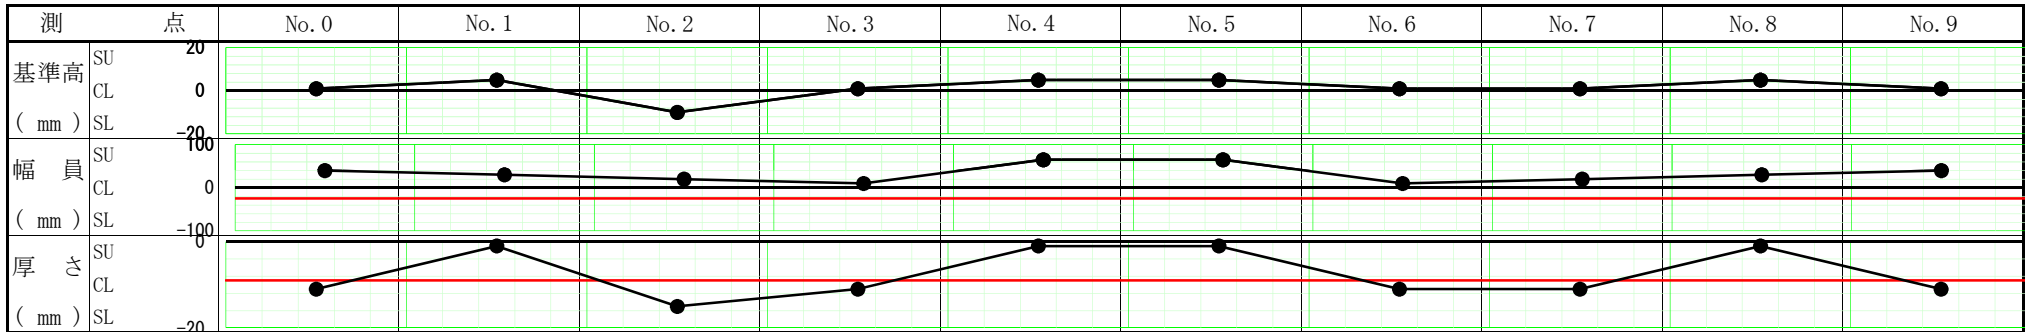

工種 上層路盤工

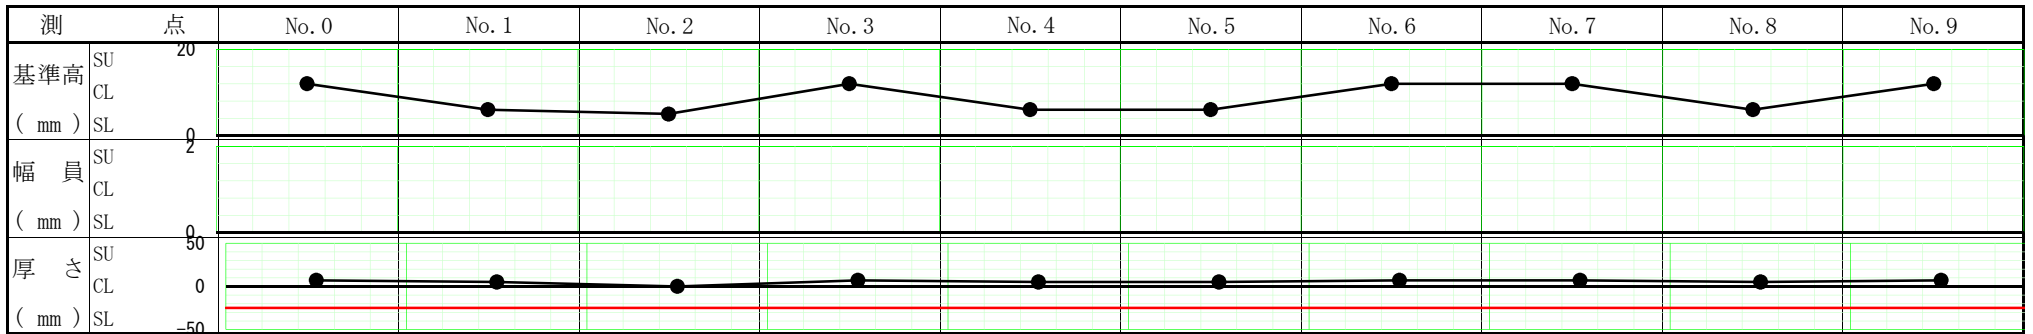


# 出来形管理図


工事番号 1234

工事名 県道〇〇-△△線道路改良工事


工種 表層工

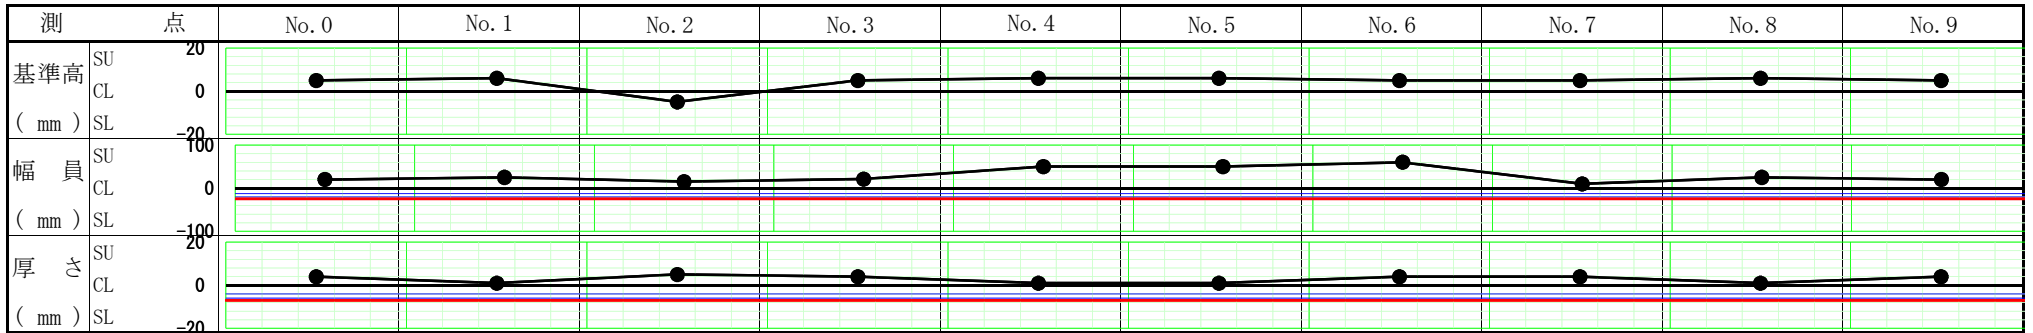

工種 基層工

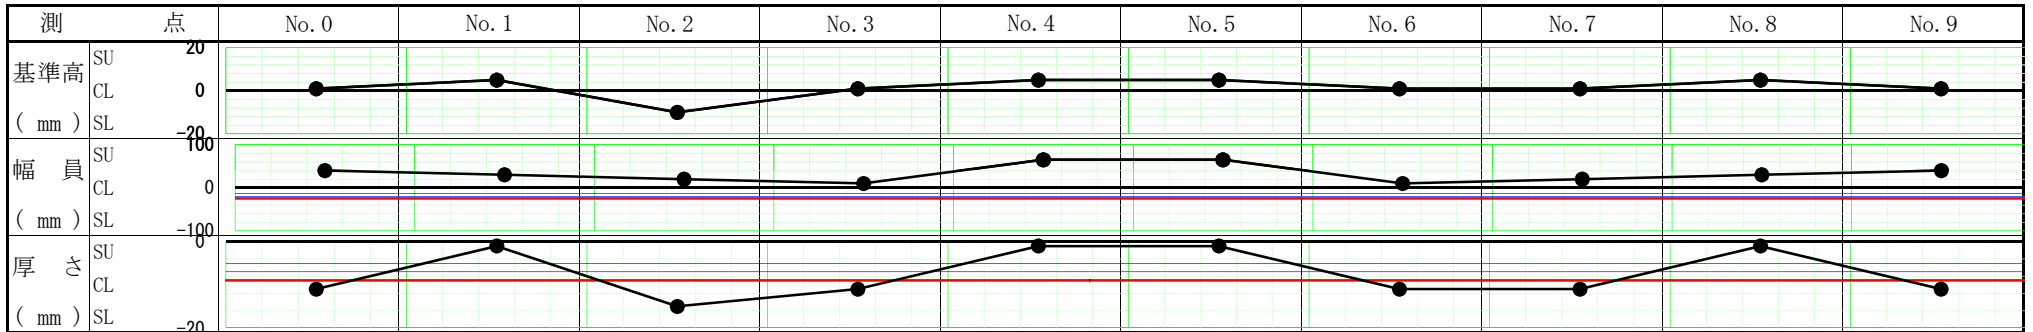

工種 上層路盤工

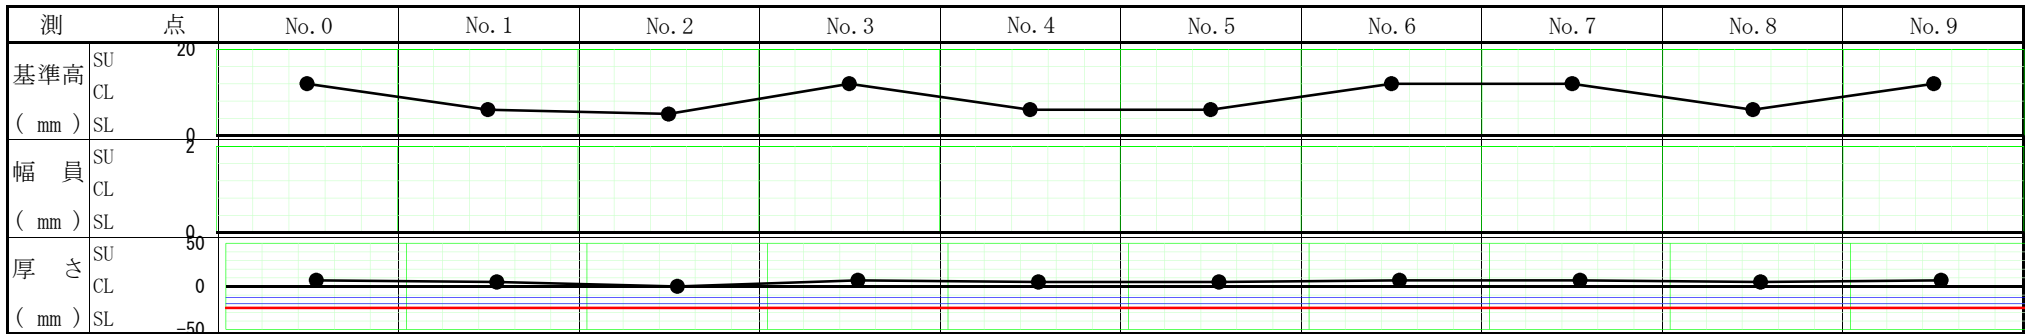

# 出来形管理表 (1)

工事番号 1234

工事名 県道〇〇-△△線道路改良工事

工期 平成22年9月1日 ~ 平成22年9月30日


事務所名 〇〇県土木事務所

監督員 監督 二郎

監督員

請負人 福井コンピュータ株式会社

担当者 現場 太郎

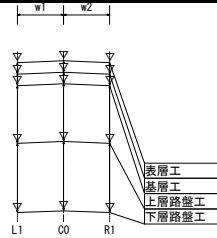

測点	工種	基準高 mm			幅員 mm			工種	厚さ mm									規格値	
		規格値			規格値				L1			C0		R1		平均			
		設計値	測定値	差	設計値	測定値	差		測定値	施工厚	測定値	施工厚	測定値	施工厚	測定値	施工厚	差		
	表層工						-25	表層工	(1)	(2)-(1)	(1)	(2)-(1)	(1)	(2)-(1)	(1)	(2)-(1)			
	基層工						-25	基層工	(2)	(3)-(2)	(2)	(3)-(2)	(2)	(3)-(2)	(2)	(3)-(2)			
	上層路盤工							上層路盤工	(3)	(4)-(3)	(3)	(4)-(3)	(3)	(4)-(3)	(3)	(4)-(3)			
	下層路盤工			±40				下層路盤工	(4)		(4)		(4)		(4)				
No. 0	表層工	10.050	10.055	+5	6,000	6,020	+20	表層工		54		47		49		50	±0	-7	
	基層工	10.000	10.001	+1	6,000	6,040	+40	基層工		39		53		58		50	±0	-9	
	上層路盤工	9.950	9.962	+12				上層路盤工		257		250		244		250	±0	-25	
	下層路盤工	9.700	9.705	+5				下層路盤工		295		304		301		300	±0	-45	
No. 1	表層工	10.450	10.456	+6	6,000	6,025	+25	表層工		51		57		58		55	+5	-7	
	基層工	10.400	10.405	+5	6,000	6,030	+30	基層工		49		47		57		51	+1	-9	
	上層路盤工	10.350	10.356	+6				上層路盤工		255		249		249		251	+1	-25	
	下層路盤工	10.100	10.101	+1				下層路盤工		301		313		305		306	+6	-45	
No. 2	表層工	10.950	10.945	-5	6,000	6,015	+15	表層工		55		43		49		49	-1	-7	
	基層工	10.900	10.890	-10	6,000	6,020	+20	基層工		35		60		34		43	-7	-9	
	上層路盤工	10.850	10.855	+5				上層路盤工		250		253		269		257	+7	-25	
	下層路盤工	10.600	10.605	+5				下層路盤工		300		299		298		299	-1	-45	
No. 3	表層工	10.050	10.055	+5	8,000	8,021	+21	表層工		54		47		49		50	±0	-7	
	基層工	10.000	10.001	+1	8,000	8,010	+10	基層工		39		53		58		50	±0	-9	
	上層路盤工	9.950	9.962	+12				上層路盤工		257		250		244		250	±0	-25	
	下層路盤工	9.700	9.705	+5				下層路盤工		295		304		301		300	±0	-45	
No. 4	表層工	10.450	10.456	+6	10,000	10,050	+50	表層工		51		57		58		55	+5	-7	
	基層工	10.400	10.405	+5	10,000	10,065	+65	基層工		49		47		57		51	+1	-9	
	上層路盤工	10.350	10.356	+6				上層路盤工		255		249		249		251	+1	-25	
	下層路盤工	10.100	10.101	+1				下層路盤工		301		313		305		306	+6	-45	





# 出来形管理表 (1)

工事番号 1234

事務所名 ○○県土木事務所

工事名 県道○○-△△線道路改良工事

監督員 監督 二郎

請負人 福井コンピュータ株式会社

工期 平成22年9月1日 ~ 平成22年9月30日

監督員

担当者 現場 太郎

測点	工種	基準高 mm			幅員 mm			工種	厚さ mm										規格値
		規格値			規格値				L1		C0		R1		平均				
		設計値	測定値	差	設計値	測定値	差		測定値	施工厚	測定値	施工厚	測定値	施工厚	測定値	施工厚	差		
測点	表層工						-25	表層工	(1)	(2)-(1)	(1)	(2)-(1)	(1)	(2)-(1)	(1)	(2)-(1)			
	基層工						-25	基層工	(2)	(3)-(2)	(2)	(3)-(2)	(2)	(3)-(2)	(2)	(3)-(2)			
	上層路盤工							上層路盤工	(3)	(4)-(3)	(3)	(4)-(3)	(3)	(4)-(3)	(3)	(4)-(3)			
	下層路盤工			±40				下層路盤工	(4)	(5)-(4)	(4)	(5)-(4)	(4)	(5)-(4)	(4)	(5)-(4)			
	路床							路床	(5)	(6)-(5)	(5)	(6)-(5)	(5)	(6)-(5)	(5)	(6)-(5)			
										(6)	(7)-(6)	(6)	(7)-(6)	(6)	(7)-(6)	(6)	(7)-(6)		
										(7)	(8)-(7)	(7)	(8)-(7)	(7)	(8)-(7)	(7)	(8)-(7)		
										(8)	(9)-(8)	(8)	(9)-(8)	(8)	(9)-(8)	(8)	(9)-(8)		
										(9)	(10)-(9)	(9)	(10)-(9)	(9)	(10)-(9)	(9)	(10)-(9)		
										(10)		(10)		(10)		(10)			
No. 0	表層工	10.050	10.055	+5	6,000	6,020	+20	表層工		54		47		49		50	±0	-7	
	基層工	10.000	10.001	+1	6,000	6,040	+40	基層工		39		53		58		50	±0	-9	
	上層路盤工	9.950	9.962	+12				上層路盤工		257		250		244		250	±0	-25	
	下層路盤工	9.700	9.705	+5				下層路盤工		295		304		301		300	±0	-45	
	路床	9.400	9.410	+10				路床											
No. 1	表層工	10.450	10.456	+6	6,000	6,025	+25	表層工		51		57		58		55	+5	-7	
	基層工	10.400	10.405	+5	6,000	6,030	+30	基層工		49		47		57		51	+1	-9	
	上層路盤工	10.350	10.356	+6				上層路盤工		255		249		249		251	+1	-25	
	下層路盤工	10.100	10.101	+1				下層路盤工		301		313		305		306	+6	-45	
	路床	9.800	9.800	±0				路床											

出来形管理表 (11)

測点	工種	基準高 mm			幅員 mm			工種	厚さ mm									規格値
		規格値			規格値				L1		C0		R1		平均			
		設計値	測定値	差	設計値	測定値	差		測定値	施工厚	測定値	施工厚	測定値	施工厚	測定値	施工厚	差	
	表層工						-25	表層工	(1)	(2)-(1)	(1)	(2)-(1)	(1)	(2)-(1)	(1)	(2)-(1)		
	基層工						-25	基層工	(2)	(3)-(2)	(2)	(3)-(2)	(2)	(3)-(2)	(2)	(3)-(2)		
	上層路盤工							上層路盤工	(3)	(4)-(3)	(3)	(4)-(3)	(3)	(4)-(3)	(3)	(4)-(3)		
	下層路盤工			±40				下層路盤工	(4)		(4)		(4)		(4)			
No. 0	表層工	10.050	10.055	+5	6,000	6,020	+20	表層工		54		47		49		50	+3	-7
	基層工	10.000	10.001	+1	6,000	6,040	+40	基層工		39		53		58		50	-8	-9
	上層路盤工	9.950	9.962	+12				上層路盤工		257		250		244		250	+6	-25
	下層路盤工	9.700	9.705	+5				下層路盤工		295		304		301		300	-2	-45
No. 1	表層工	10.450	10.456	+6	6,000	6,025	+25	表層工		51		57		58		55	+3	-7
	基層工	10.400	10.405	+5	6,000	6,030	+30	基層工		49		47		57		51	-8	-9
	上層路盤工	10.350	10.356	+6				上層路盤工		255		249		249		251	+6	-25
	下層路盤工	10.100	10.101	+1				下層路盤工		301		313		305		306	-2	-45
No. 2	表層工	10.950	10.945	-5	6,000	6,015	+15	表層工		55		43		49		49	+3	-7
	基層工	10.900	10.890	-10	6,000	6,020	+20	基層工		35		60		34		43	-8	-9
	上層路盤工	10.850	10.855	+5				上層路盤工		250		253		269		257	+6	-25
	下層路盤工	10.600	10.605	+5				下層路盤工		300		299		298		299	-2	-45
No. 3	表層工	10.050	10.055	+5	8,000	8,021	+21	表層工		54		47		49		50	+3	-7
	基層工	10.000	10.001	+1	8,000	8,010	+10	基層工		39		53		58		50	-8	-9
	上層路盤工	9.950	9.962	+12				上層路盤工		257		250		244		250	+6	-25
	下層路盤工	9.700	9.705	+5				下層路盤工		295		304		301		300	-2	-45
No. 4	表層工	10.450	10.456	+6	10,000	10,050	+50	表層工		51		57		58		55	+3	-7
	基層工	10.400	10.405	+5	10,000	10,065	+65	基層工		49		47		57		51	-8	-9
	上層路盤工	10.350	10.356	+6				上層路盤工		255		249		249		251	+6	-25
	下層路盤工	10.100	10.101	+1				下層路盤工		301		313		305		306	-2	-45
No. 5	表層工	10.450	10.456	+6	10,000	10,050	+50	表層工		51		57		58		55	+3	-7
	基層工	10.400	10.405	+5	10,000	10,065	+65	基層工		49		47		57		51	-8	-9
	上層路盤工	10.350	10.356	+6				上層路盤工		255		249		249		251	+6	-25
	下層路盤工	10.100	10.101	+1				下層路盤工		301		313		305		306	-2	-45
No. 6	表層工	10.050	10.055	+5	8,000	8,060	+60	表層工		54		47		49		50	+3	-7
	基層工	10.000	10.001	+1	8,000	8,010	+10	基層工		39		53		58		50	-8	-9
	上層路盤工	9.950	9.962	+12				上層路盤工		257		250		244		250	+6	-25
	下層路盤工	9.700	9.705	+5				下層路盤工		295		304		301		300	-2	-45





