千葉県_舗装出来形フォーマットサンプル

県道○○-△△線道路改良工事　　出来形成果表(その2)

請負業者　福井コンピュータ株式会社　　印

測 定 者　　印

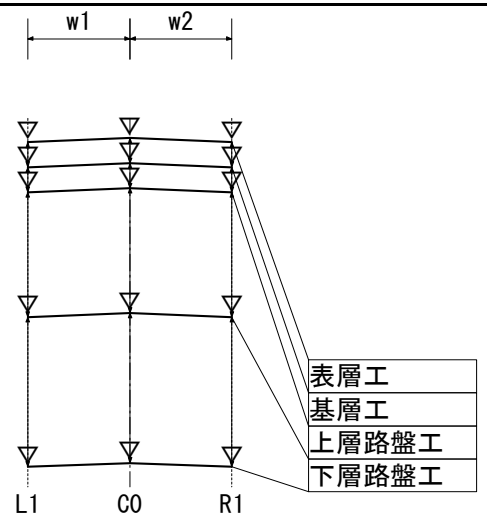

	No.0									No.1									No.2								
	L1			C0			R1			L1			C0			R1			L1			C0			R1		
	規格値 (-7)			規格値 (-7)			規格値 (-7)			規格値 (-7)			規格値 (-7)			規格値 (-7)			規格値 (-7)			規格値 (-7)			規格値 (-7)		
	設 計	実 測	差	設 計	実 測	差	設 計	実 測	差	設 計	実 測	差	設 計	実 測	差	設 計	実 測	差	設 計	実 測	差	設 計	実 測	差	設 計	実 測	差
表層工																											
厚さ	50	54	+4	50	47	-3	50	49	-1	50	51	+1	50	57	+7	50	58	+8	50	55	+5	50	43	-7	50	49	-1
基層工																											
厚さ	50	39	-11	50	53	+3	50	58	+8	50	49	-1	50	47	-3	50	57	+7	50	35	-15	50	60	+10	50	34	-16
上層路盤工																											
厚さ	250	257	+7	250	250	±0	250	244	-6	250	255	+5	250	249	-1	250	249	-1	250	250	±0	250	253	+3	250	269	+19
下層路盤工																											
厚さ	300	295	-5	300	304	+4	300	301	+1	300	301	+1	300	313	+13	300	305	+5	300	300	±0	300	299	-1	300	298	-2
路床																											